


Reg.-Nr.:
WAL - 20.21/253

Anlage 3 zur Begründung



- Trinkwasser
- Steuerkabel
- Schmutzwasser
- Regenwasser
- Mischwasser

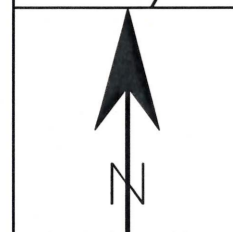

Wasserverband Lausitz Betriebsführungs GmbH
 01968 Senftenberg, Am Stadthafen 2, Tel. (03573) 803-0
 Projekt:
 Ruhland - Ringstraße, Bernsdorfer Straße 20A
 Gem. Ruhland, Flur 4, Flst. 971/11, 1969

Maßstab :
1:500

Datum :
12.04.2021

Bearbeiter :
fercho

Blattgröße: A3 quer